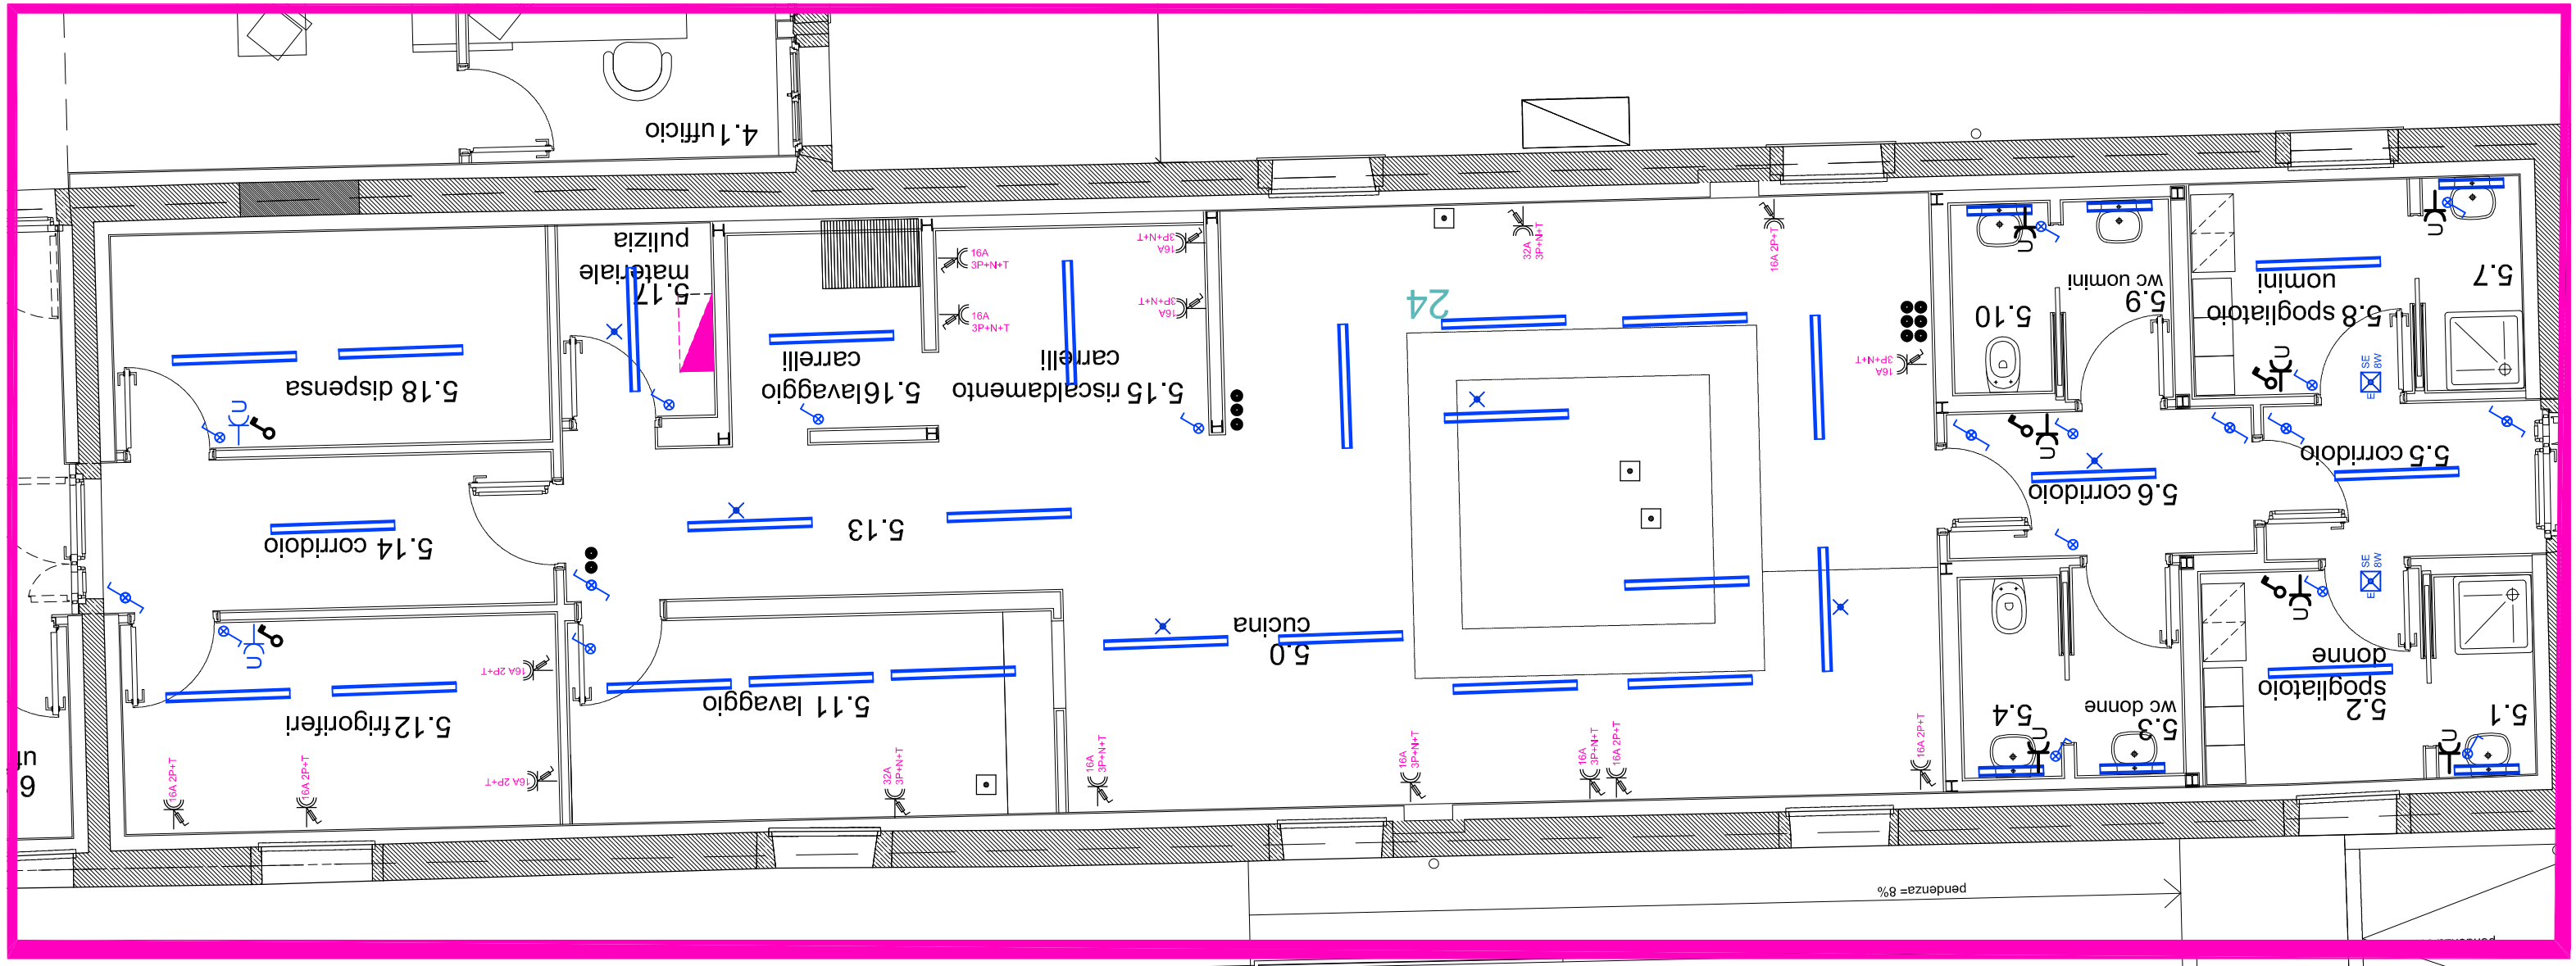

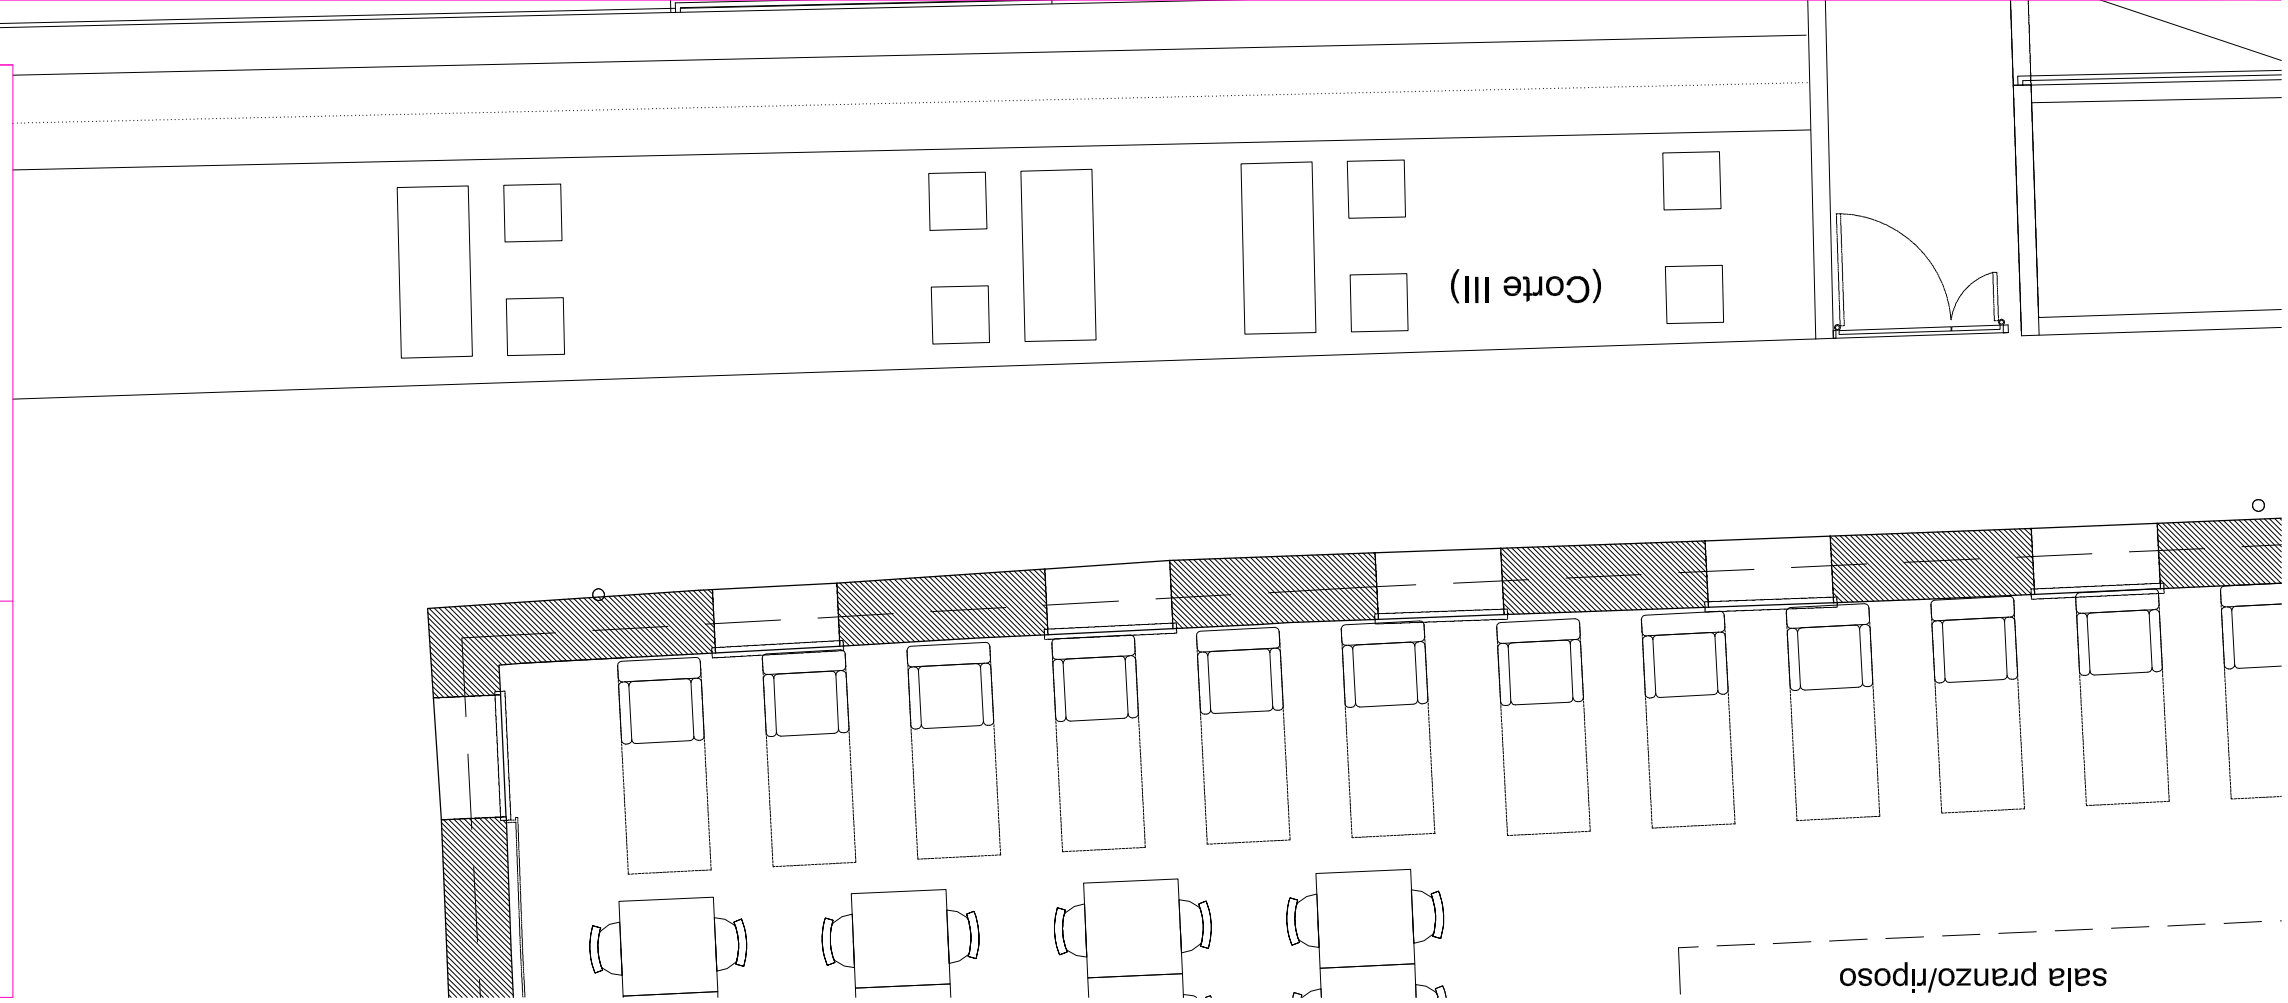

SIMBOLI

DESCRIZIONE SIMBOLI

	Quadro elettrico CUCINA
	Plaf, in poliestere autoestinguente, schermo in policarbonato rigato internamente, lampada 2x18W, grado di protezione IP65, rete normale
	Plafoniera in poliestere autoestinguente, schermo in policarbonato rigato internamente, lampada 2x58W, grado di protezione IP65, rete riserva
	Kit batteria/inverter telecontrollato SA, autonomia 3 ore, 15% flusso luminoso
E SE 8W	Complesso autonomo illuminazione di sicurezza telecontrollato SE, grado di protezione, IP65 115lm, 3 ore autonomia, rete riserva
	Interruttore unipolare, rete normale
	Deviatore unipolare, rete normale
	Interruttore bipolare rete normale
Qxx.Lxx.N	Allacciamento diretto ad utilizzatore fisso, rete normale
16A 2P+T	Presa 2P+T 16A CEE Interbloccata con fusibili
16A 3P+N+T	Presa 3P+N+T 16A CEE Interbloccata con fusibili
32A 3P+N+T	Presa 3P+N+T 32A CEE Interbloccata con fusibili
	Presa 2P+T 16A tipo UNEL P30, rete normale