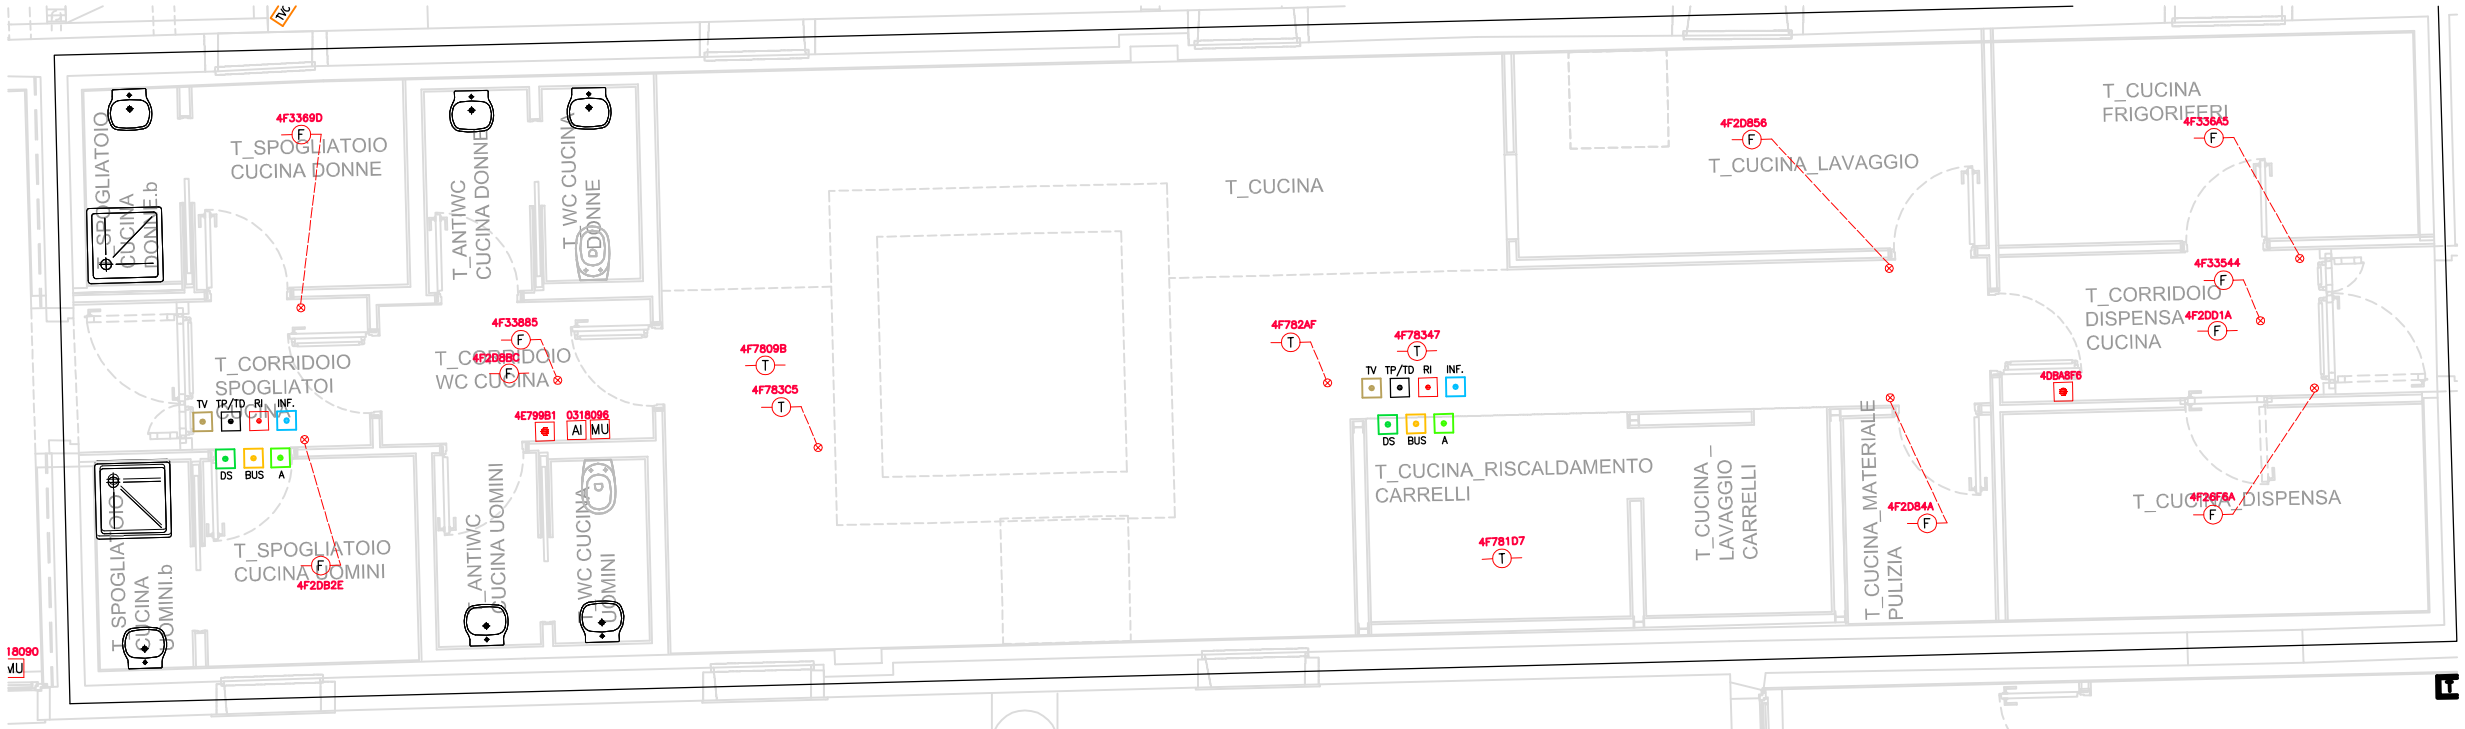

SIMBOLI	DESCRIZIONE SIMBOLI	TIPO IMPIANTO	SIMBOLI	DESCRIZIONE SIMBOLI	TIPO IMPIANTO
RI	Centrale rivelazione incendio analogica 8 loop	IMPIANTO RIVELAZIONE INCENDIO	BUS	Cassetta/scatola di derivazione impianto supervisione bus	IMPIANTO SUPERVISIONE
AL.RI.x	Alimentatore 24V DC impianto rivelazione incendio loop di appartenenza, completo di modulo d'ingresso	IMPIANTO RIVELAZIONE INCENDIO		Lettore di transponder	IMPIANTO SUPERVISIONE
Lx.Tx	Rivelatore termovelocimetrico analogico	IMPIANTO RIVELAZIONE INCENDIO	CM.xx	Contatto magnetico impianto supervisione	IMPIANTO SUPERVISIONE
Lx.Rxx	Rivelatore fotottico di fumo analogico	IMPIANTO RIVELAZIONE INCENDIO		Elettroserratura 12V ac	IMPIANTO SUPERVISIONE IMPIANTO VIDEOCITOFONICO
Lxx	Avvisatore manuale d'incendio a rottura di vetro completo di modulo d'ingresso	IMPIANTO RIVELAZIONE INCENDIO	EIB/232	Interfaccia RS232 per impianto EIB (supervisione) da incasso inscatola ø60	IMPIANTO SUPERVISIONE
AI Lxx	Avvisatore ottico–acustico allarme incendio completo di modulo di uscita–alimentazione 24V DC	IMPIANTO RIVELAZIONE INCENDIO	EIB/DALI	Modulo interfaccia EIB/DALI in esecuzione da incasso per collegamento reattori dimmerabili DALI. Illuminazione soggiorno	IMPIANTO SUPERVISIONE
RI	Cassetta/scatola di derivazione impianto rivelazione antincendio	IMPIANTO RIVELAZIONE INCENDIO		Sensore luminosita' per impianto ad illuminazione costante completo di convertitore EIB	IMPIANTO SUPERVISIONE
Lx.Rxx	Rivelatore fotottico di fumo analogico con indicatore a led remoto	IMPIANTO RIVELAZIONE INCENDIO	A/V	Presa audio/video per riprese TV per distribuzione ripresa sull'impianto centralizzato TV. Vedi particolare su TAV.59V2I–ES07	IMPIANTO TV/TV–SAT
Lxx MU.xx	Rivelatore fotottico di fumo analogico con indicatore a led remoto entro camera di analisi per condotto	IMPIANTO RIVELAZIONE INCENDIO	TV	Presa TV derivata 0 dB attenuazione maschio ø9.5mm	IMPIANTO TV/TV–SAT
	Modulo d'uscita	IMPIANTO RIVELAZIONE INCENDIO	TV	Cassetta/scatola di derivazione impianto televisivo rompitratta	IMPIANTO TV/TV–SAT
VIS	Visualizzatore LCD impianto rivelazione incendio	IMPIANTO RIVELAZIONE INCENDIO	TV.Dx	Cassetta di derivazione impianto televisivo con derivatori di zona	IMPIANTO TV/TV–SAT
	Elettromagnete gancio porte tagliafuoco, peso effettivo 50kg	IMPIANTO RIVELAZIONE INCENDIO		Armadio di testa impianto TV/TV–SAT (sola predisposizione)	IMPIANTO TV/TV–SAT
	Attuatore per l'apertura automatica dei serramenti in caso di incendio	IMPIANTO RIVELAZIONE INCENDIO	TP TD Qxx.xx	Posto di lavoro: n°2 prese RJ45 cat.6 (uffici ed aree comuni) n°1 presa RJ45 cat.6 (stanze degenza)	IMPIANTO FONIA–DATI
	Sigillatura passaggio conduttura con componenti omologati REI 120/180	IMPIANTO RIVELAZIONE INCENDIO	TP/TD	Cassetta/scatola di derivazione impianto telefonia/trasmissione dati	IMPIANTO FONIA–DATI
UT.xx.x	Unita' terminale collegamento a perella con pulsante rosso emergency e pulsante comando illuminazione lettura	IMPIANTO CHIAMATA OSPEDALIERA		Armadio/quadro di zona impianto fonia–dati	IMPIANTO FONIA–DATI
UI.xx	Unita' terminale intercomunicante con pulsante presenza	IMPIANTO CHIAMATA OSPEDALIERA			
RL RL.xx.x	Rele' passo–passo elettronico silenzioso per comando illuminazione lettura	IMPIANTO CHIAMATA OSPEDALIERA	TDxx RJ45 x.xx	Predisposizione per telecamera IP autoalimentata da rete ethernet	IMPIANTO TVCC
L.xx	Lampada fuoriporta con controller a led programmabili. Tre colori base ROSSO–VERDE–GIALLO	IMPIANTO CHIAMATA OSPEDALIERA	TVCC	Cassetta/scatola di derivazione impianto TVCC	IMPIANTO TVCC
R.xx	Unita' terminale bagno con tirante in nylon rosso. Impermeabile–sterilizzabile	IMPIANTO CHIAMATA OSPEDALIERA	CM.xx	Contatto magnetico impianto antintrusione	IMPIANTO ANTINTRUSIONE
	Lampada fuori porta ad una luce colore rosso	IMPIANTO CHIAMATA OSPEDALIERA	ADI xx	Interfaccia indirizzamento impianto antintrusione (4 ingressi)	IMPIANTO ANTINTRUSIONE
INF.	Cassetta/scatola di derivazione impianto chiamata ospedaliera	IMPIANTO CHIAMATA OSPEDALIERA	CA	Centrale antintrusione	IMPIANTO ANTINTRUSIONE
AL.xx	Alimentatore impianto chiamata ospedaliera (unico per 2 nuclei)	IMPIANTO CHIAMATA OSPEDALIERA	A	Cassetta/scatola di derivazione impianto antintrusione	IMPIANTO ANTINTRUSIONE
US.xx	Unita' di sistema impianto chiamata ospedaliera (A=nucleo A, B=nucleo B, C=nucleo C, D=nucleo D)	IMPIANTO CHIAMATA OSPEDALIERA	Dxx	Rivelatore volumetrico doppia tecnologia	IMPIANTO ANTINTRUSIONE
DS.x.x	Diffusione acustica da incasso 6W 100V	IMPIANTO DIFFUSIONE SONORA		Sirena da interno allarme antintrusione	IMPIANTO ANTINTRUSIONE
BM.nx	Base microfonica a 6 tasti (A=nucleo A, B=nucleo B, C=nucleo C, D=nucleo D, AL=ALZHEIMER, PT=Piano Terra–CANA), S=sala polivalente Primo piano	IMPIANTO DIFFUSIONE SONORA		Sirena da esterno autoalim. allarme antintrusione	IMPIANTO ANTINTRUSIONE
DSS	Amplificatore diffusione sonora 120W	IMPIANTO DIFFUSIONE SONORA		Terminale di comando (inserito	IMPIANTO ANTINTRUSIONE
DSS.x	Colonna sonora da soff./parete 24W	IMPIANTO DIFFUSIONE SONORA	CDR	Centralina complessi autonomi autoalimentati	IMPIANTO ANTINTRUSIONE
DS	Rack diffusione sonora	IMPIANTO DIFFUSIONE SONORA		Videocitofono	IMPIANTO VIDEOCITOFONICO
				Citofono	IMPIANTO VIDEOCITOFONICO
	Scatola portafrutto a 3 posti equipaggiata con n°2 pulsanti luminosi (24V da BUS) e modulo a 4 ingressi impianto supervisione	IMPIANTO SUPERVISIONE		Predisposizione allacciamenti paratie automatiche acqua alta(n°2 tubazioni PEAD ø40 da quadri elettrici di zona)	IMPIANTO PREDISPOSIZIONE PARATIE
CR	Fotocellula interruttore crepuscolare installato nel Q.E. all'interno cabina MT/BT da collegare all'impianto supervisione (BUS 3)	IMPIANTO SUPERVISIONE		Passerella in filo d'acciaio saldato	VIE DI CAVO
TP	Touch panel EIB da 5,5 pollici retroilluminato, 7 pagg grafiche con 10 campi funzionali cad	IMPIANTO SUPERVISIONE		Cavidotto ascendente/discendente	VIE DI CAVO
	Modulo a 4 ingressi (da incasso) per gestione impianto chiamata wc	IMPIANTO SUPERVISIONE			